


**Bestuhlungsplan
Pfarrzentrum
97273 Kürnach, Kirchberg 8**

Großer Saal 15,70 x 9,20 mtr = 144,4 qm
Kleiner Saal 9,00 x 6,50 mtr = 58,8 qm
Maßstab 1 : 100

120 Sitzplätze

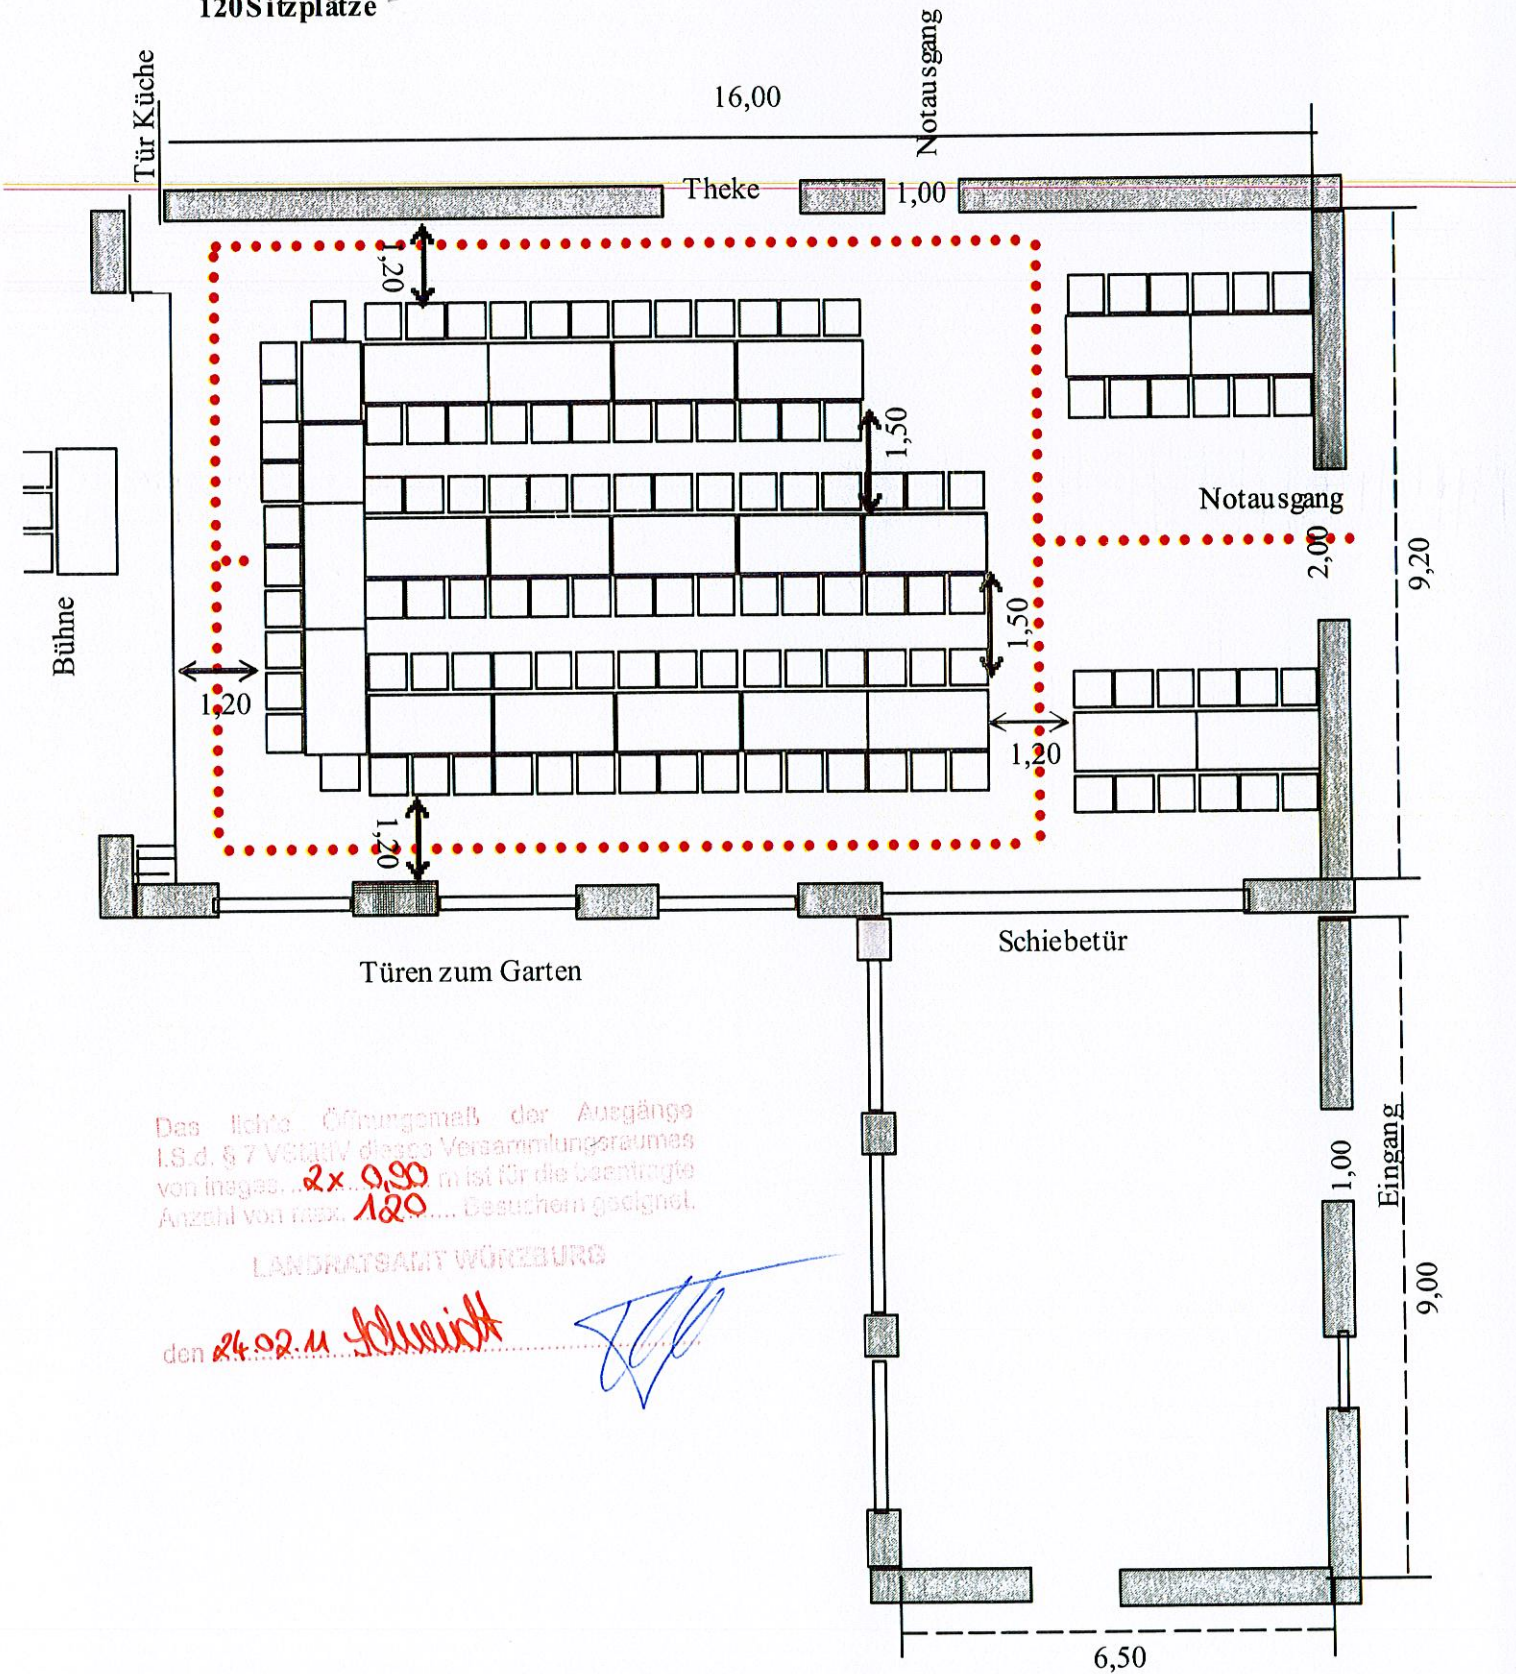


LANDRATSAMT WÜRZBURG



**Bestuhlungsplan
Pfarrzentrum
97273 Kürnach, Kirchberg 8**

Großer Saal 15,70 x 9,20 mtr = 144,4 qm

Kleiner Saal 9,00 x 6,50 mtr = 58,8 qm

Maßstab 1 : 100

170 Sitzplätze

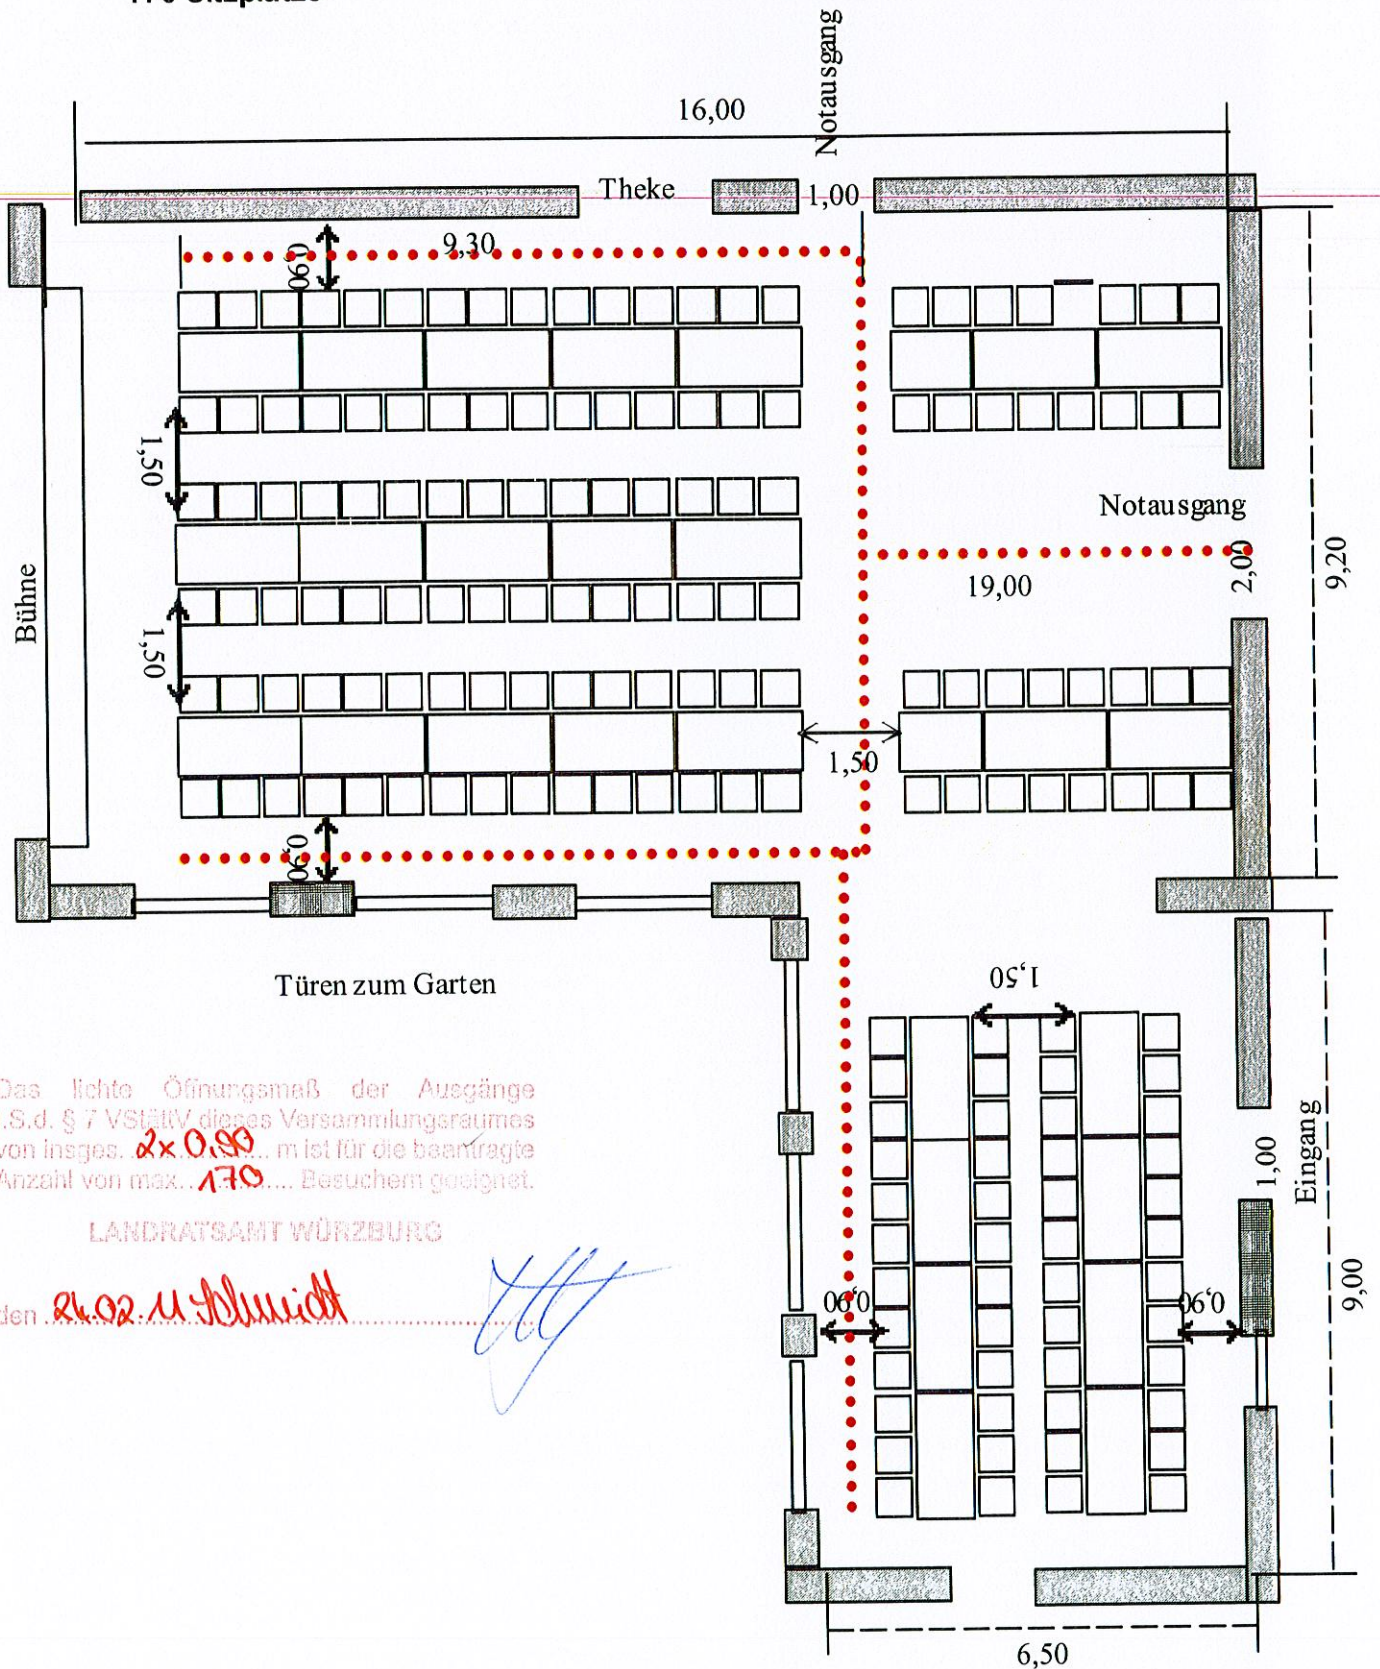

Das lichte Öffnungsmaß der Ausgänge
i.S.d. § 7 VStättV dieses Versammlungsraumes
Anzahl von max. ~~170~~ Besuchern geeignet.


LANDRATSAMT WÜRZBURG

den 24.02.2011 Schmidt

**Bestuhlungsplan
Pfarrzentrum
97273 Kürnach, Kirchberg 8**

Großer Saal 15,70 x 9,20 mtr = 144,4 qm
Kleiner Saal 9,00 x 6,50 mtr = 58,8 qm
Maßstab 1 : 100

80 Sitzplätze

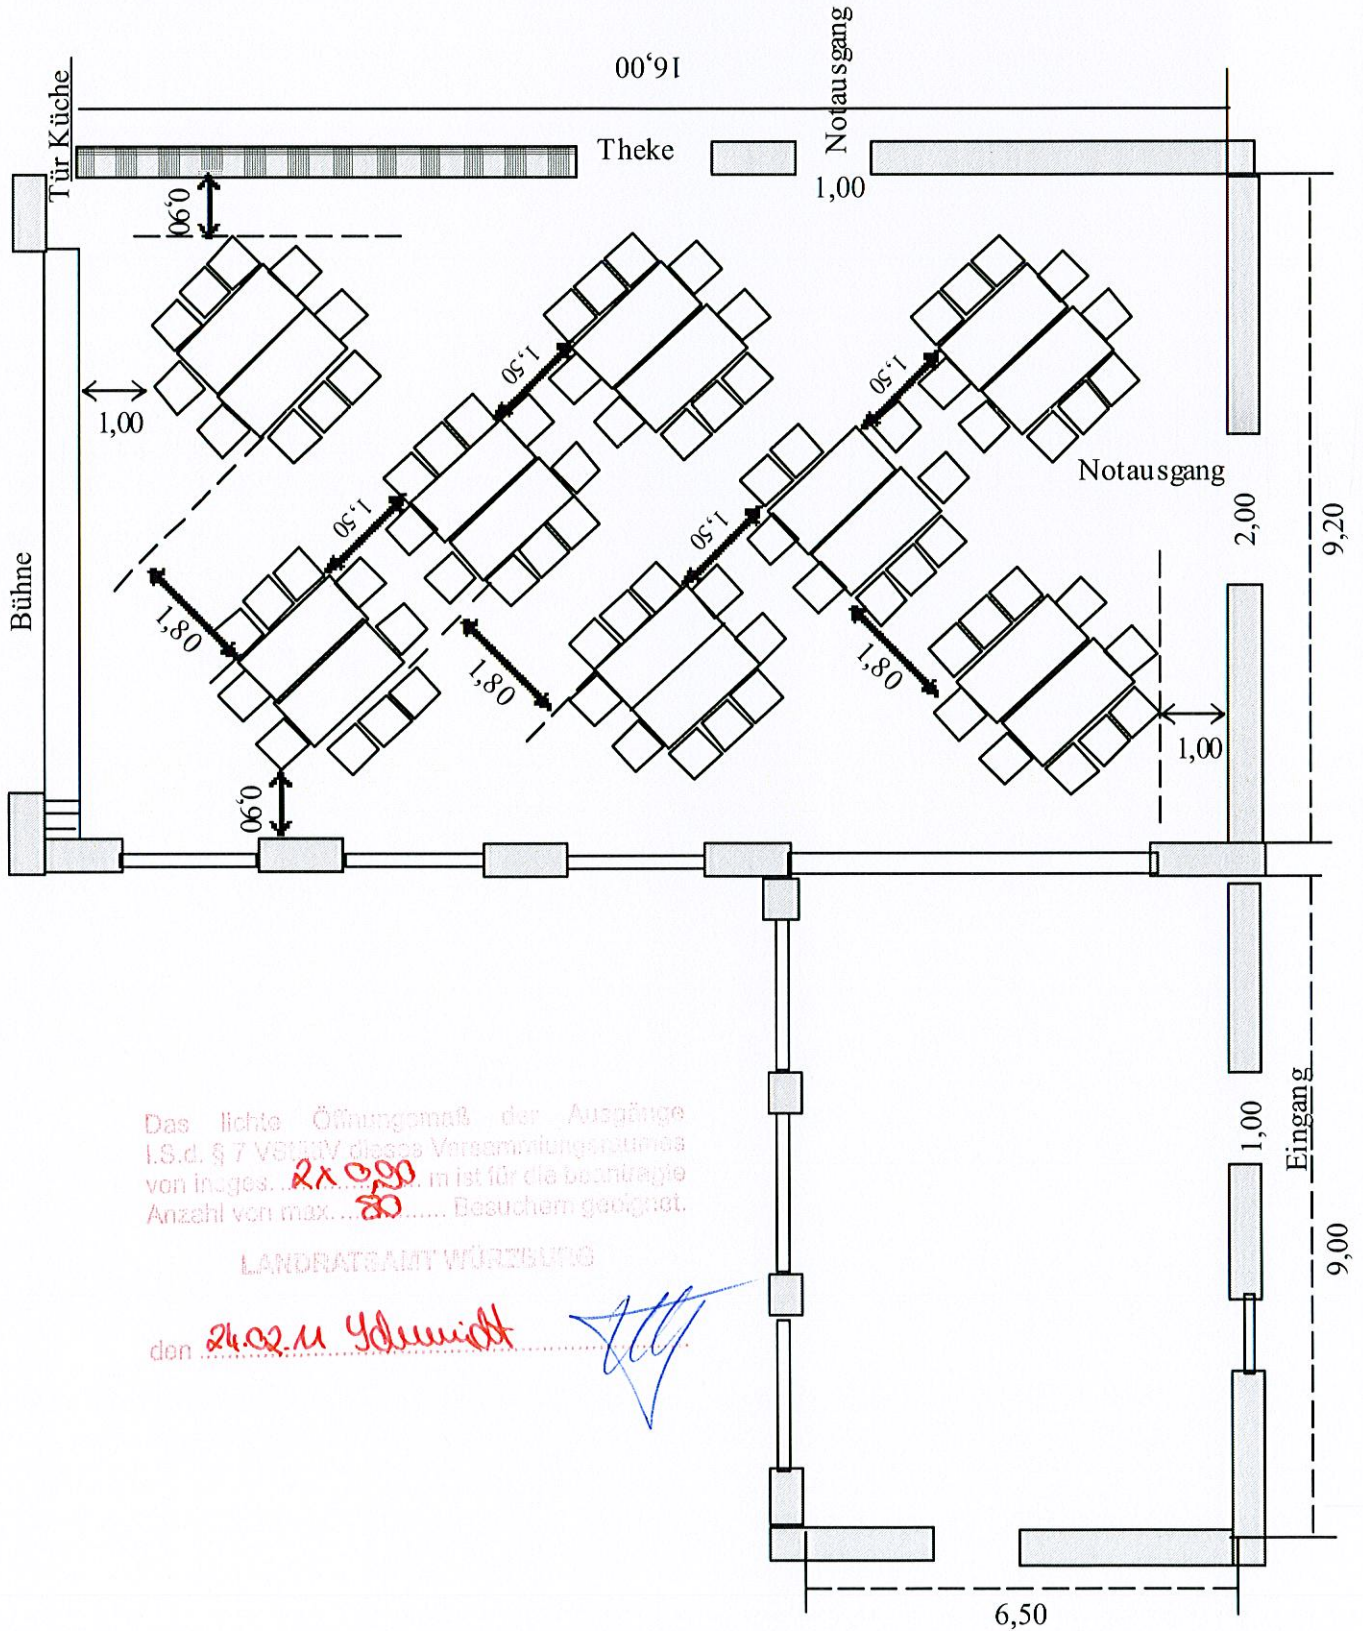

Das lichte Öffnungsmaß der Ausgänge
i.S.d. § 7 VStättV dieses Versammlungsraumes
Anzahl von max. **80** Besuchern geeignet.

LANDRATSAMT WÜRZBURG


den **24.02.11** **Y. Schmidt**

für Bauherrn

Bestuhlungsplan Pfarrzentrum 97273 Kürnach, Kirchberg 8

Großer Saal 15,70 x 9,20 mtr = 144,4 qm
Kleiner Saal 9,00 x 6,50 mtr = 58,8 qm
Maßstab 1 : 100

132 Sitzplätze ✓

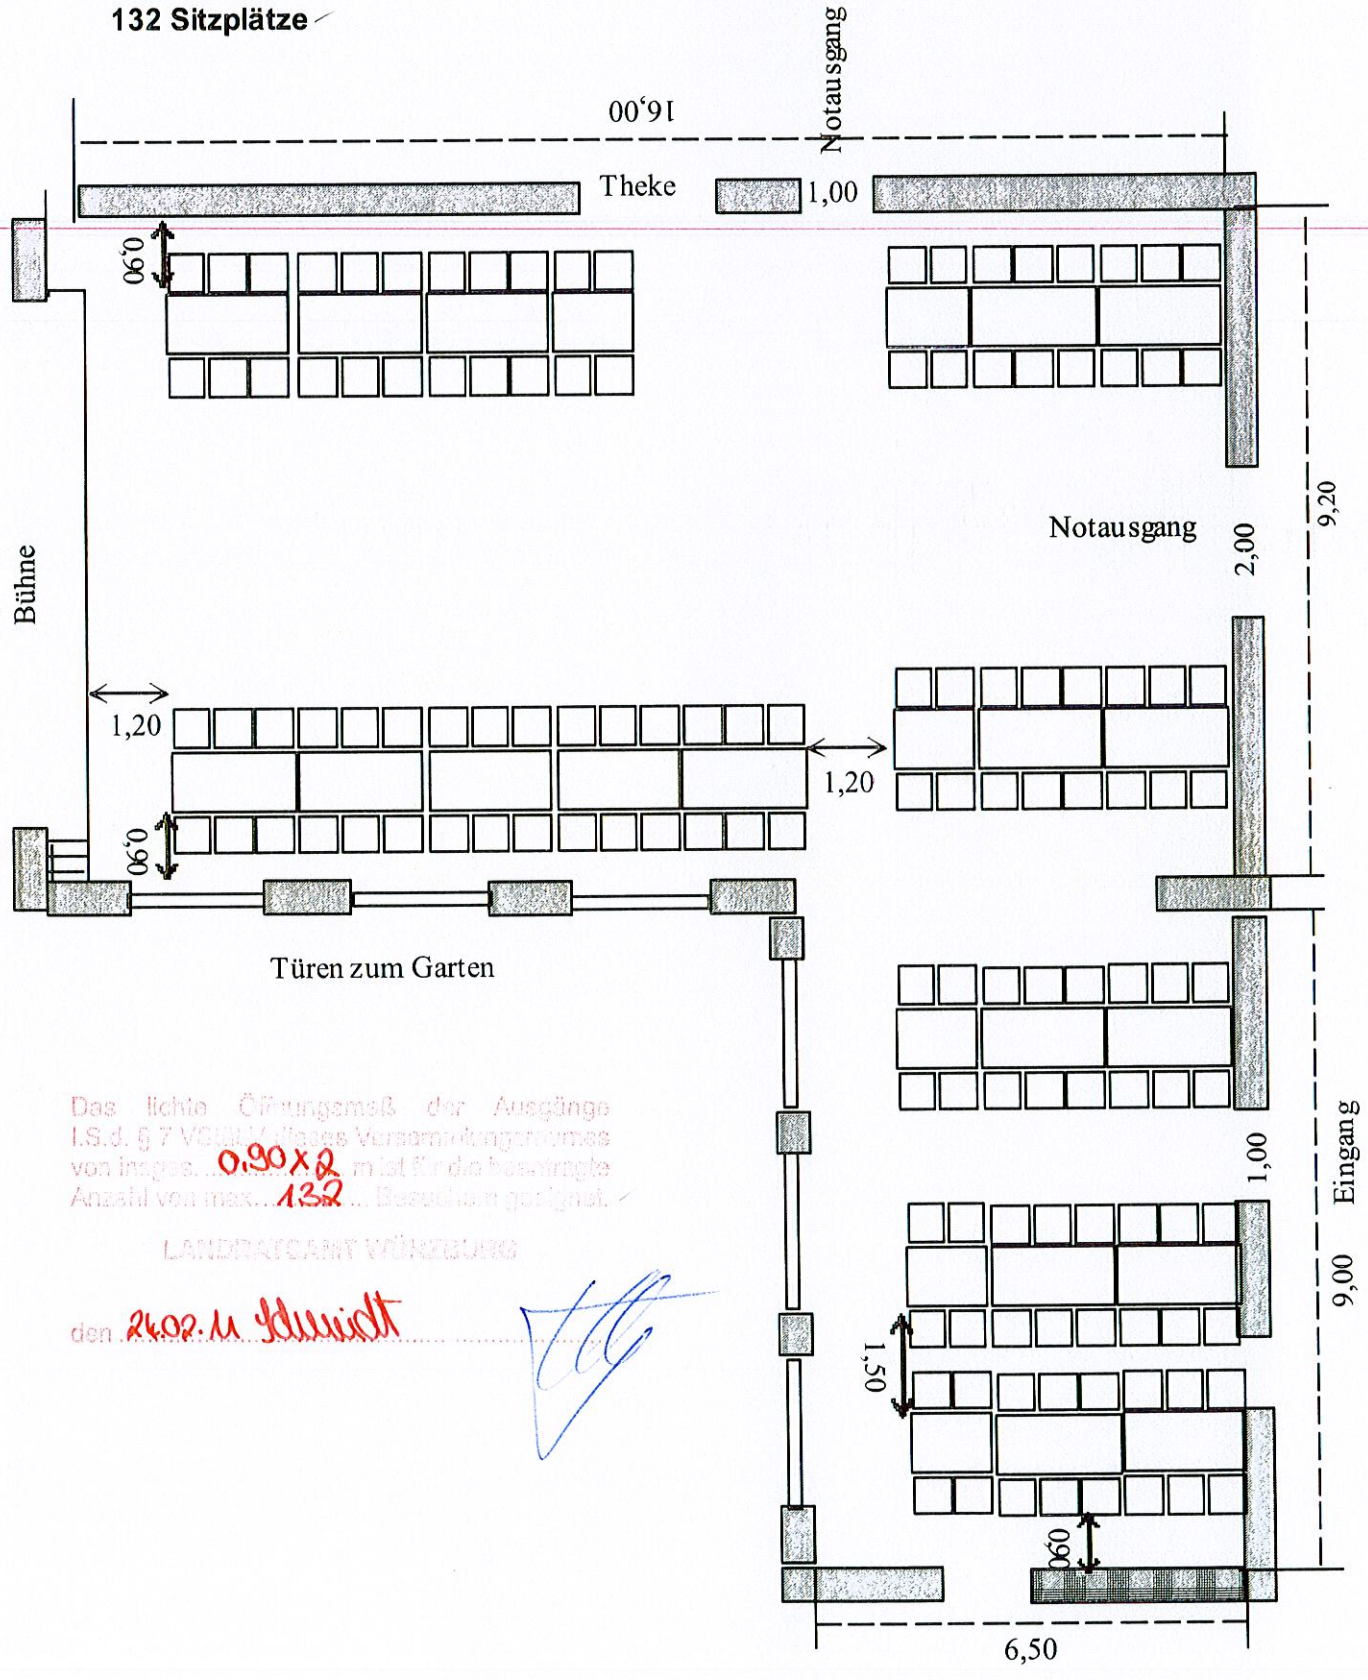

Das lichte Öffnungsmaß der Ausgänge
von insges. **0,90 x 2** m ist für die besetzte
Anzahl von max. **132** Besuchern geeignet ✓



**Bestuhlungsplan
Pfarrzentrum
97273 Kürnach, Kirchberg 8**

Großer Saal 15,70 x 9,20 mtr = 144,4 qm

Kleiner Saal 9,00 x 6,50 mtr = 58,8 qm

Maßstab 1 : 100

136 Sitzplätze

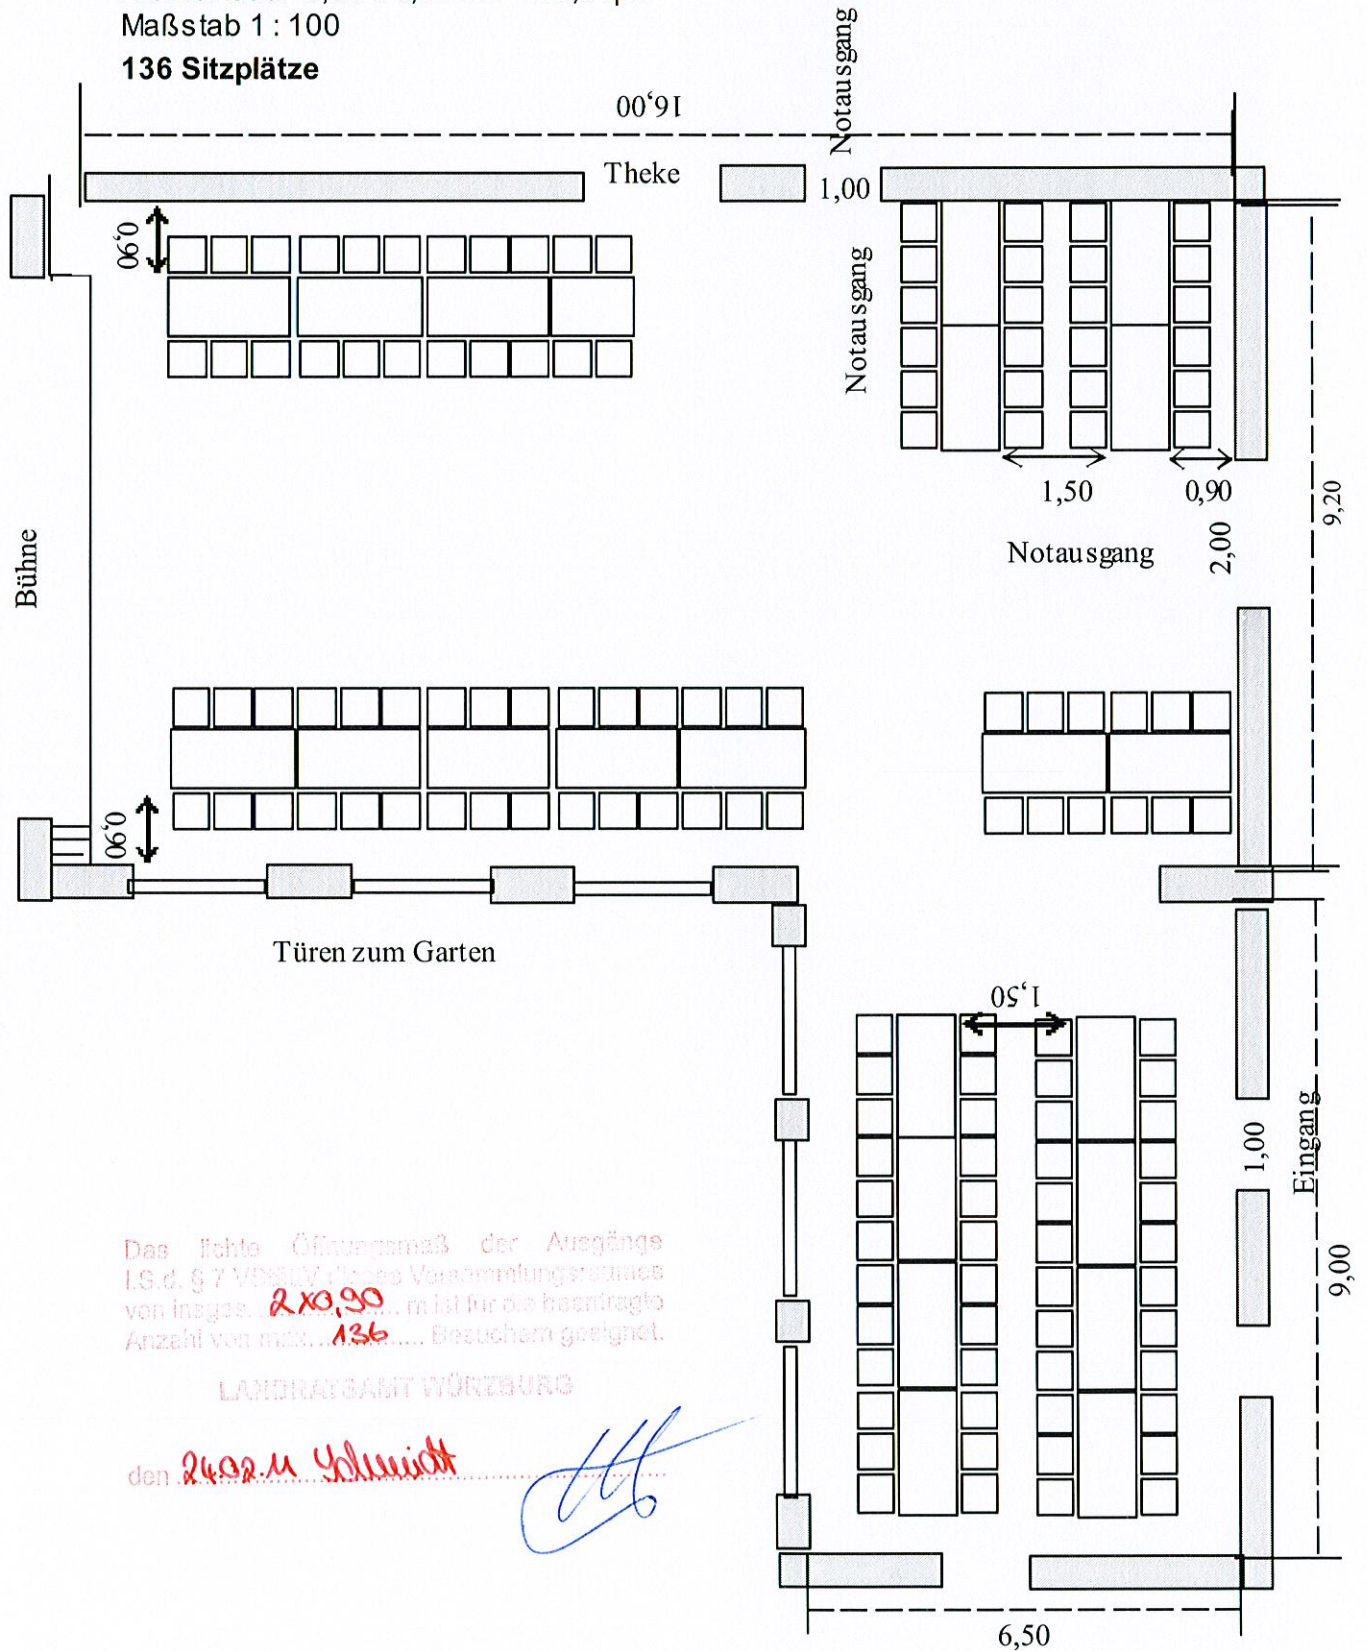

Das leichte Öffnungsmaß der Ausgänge
i.S.d. § 7 VPSiG dieses Versammlungsraumes
von insges. **2 x 0,90** m ist für die beantragte
Anzahl von max. **136** Besuchern geeignet.


LANDRATSAMT WÜRZBURG

den **24.02.2011** Schmidt

**Bestuhlungsplan
Pfarrzentrum
97273 Kürnach, Kirchberg 8**

Großer Saal 15,70 x 9,20 mtr = 144,4 qm
 Kleiner Saal 9,00 x 6,50 mtr = 58,8 qm
 Maßstab 1 : 100

184 Sitzplätze

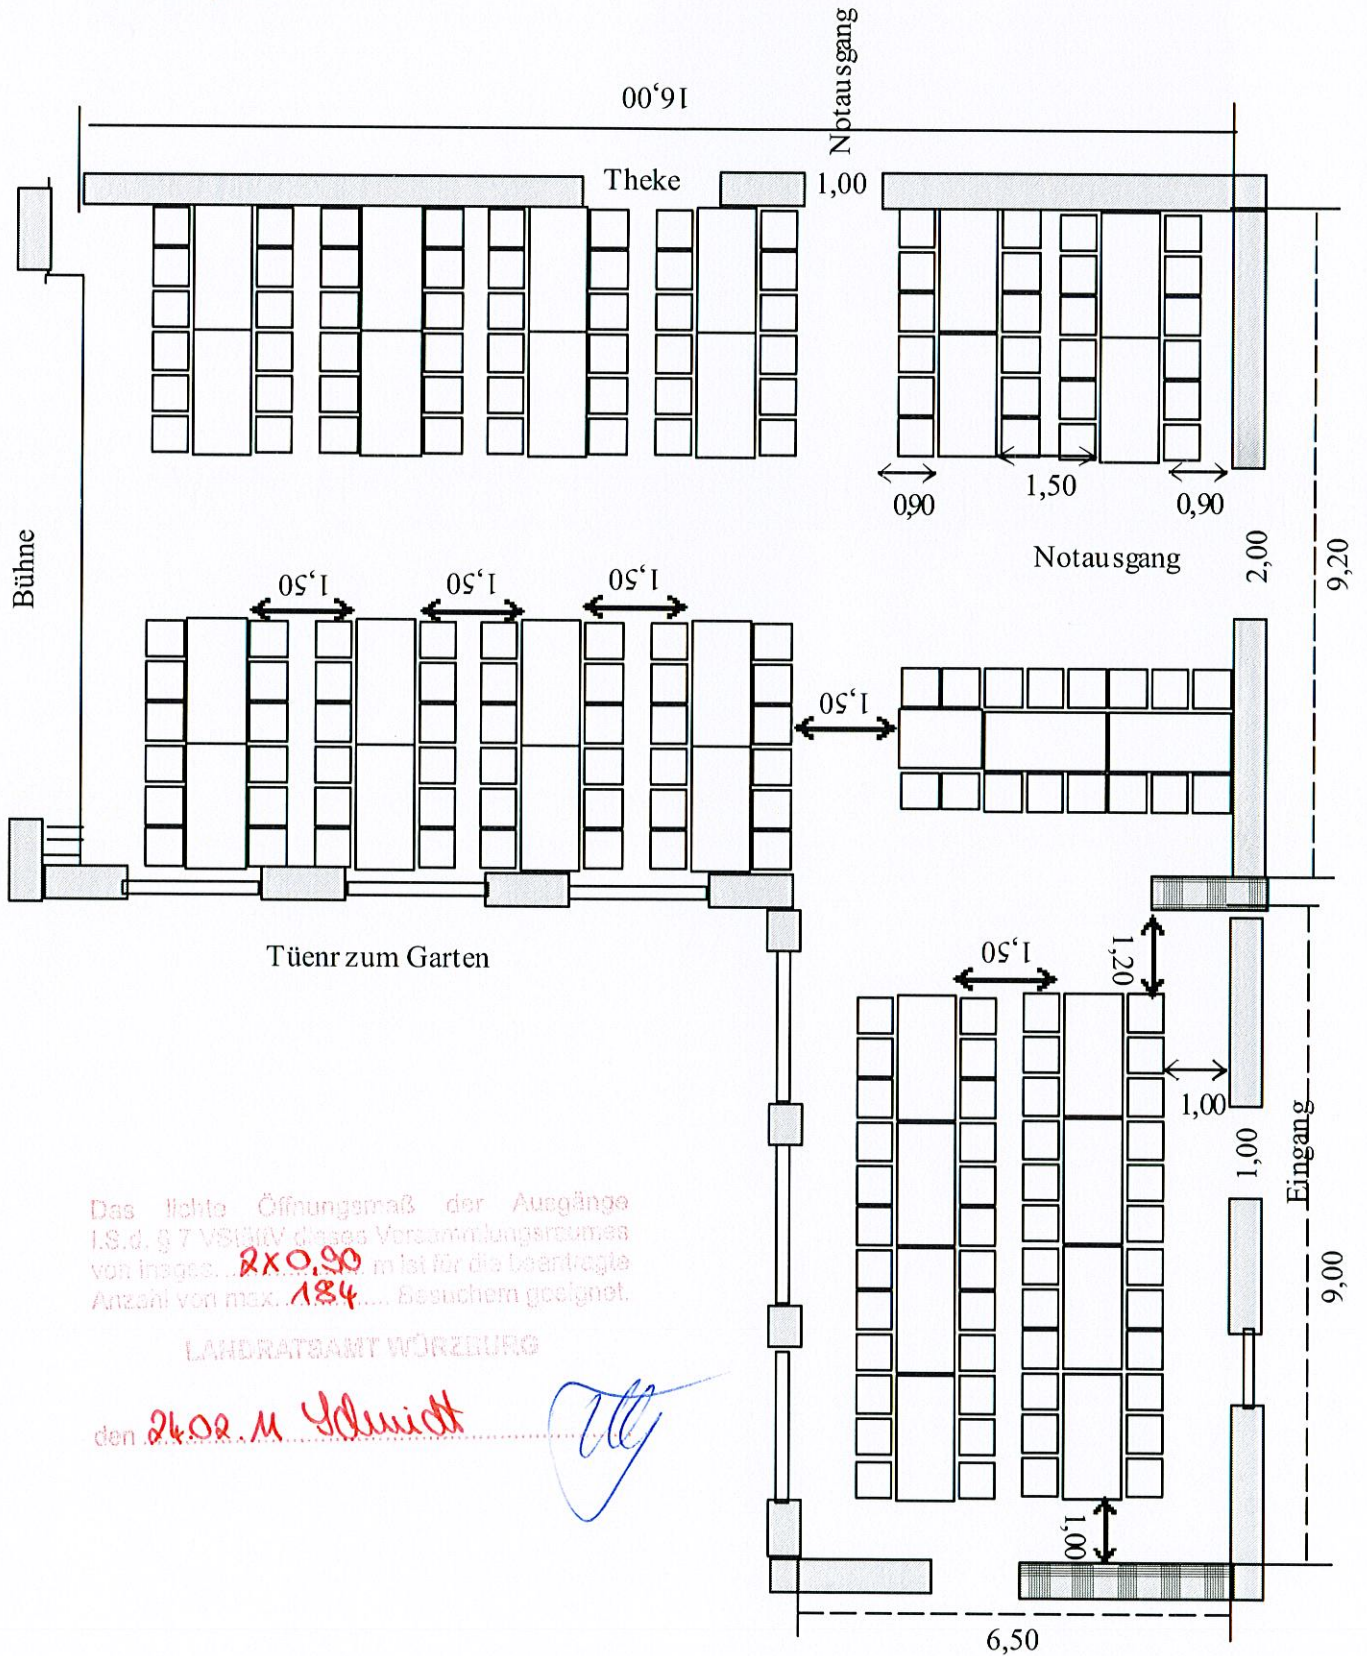

Das lichte Öffnungsmaß der Ausgänge i.S.d. § 7 VSBIBV dieses Versammlungsraumes von insges. **2 x 0,90** m ist für die beantragte Anzahl von max. **184** Besuchern geeignet.


LANDRATSAMT WÜRZBURG

den **24.02.2011** M. Schmidt

**Bestuhlungsplan
Pfarrzentrum
97273 Kürnach, Kirchberg 8**

Großer Saal 15,70 x 9,20 mtr = 144,4 qm
Kleiner Saal 9,00 x 6,50 mtr = 58,8 qm
Maßstab 1 : 100

195 Stehplätze

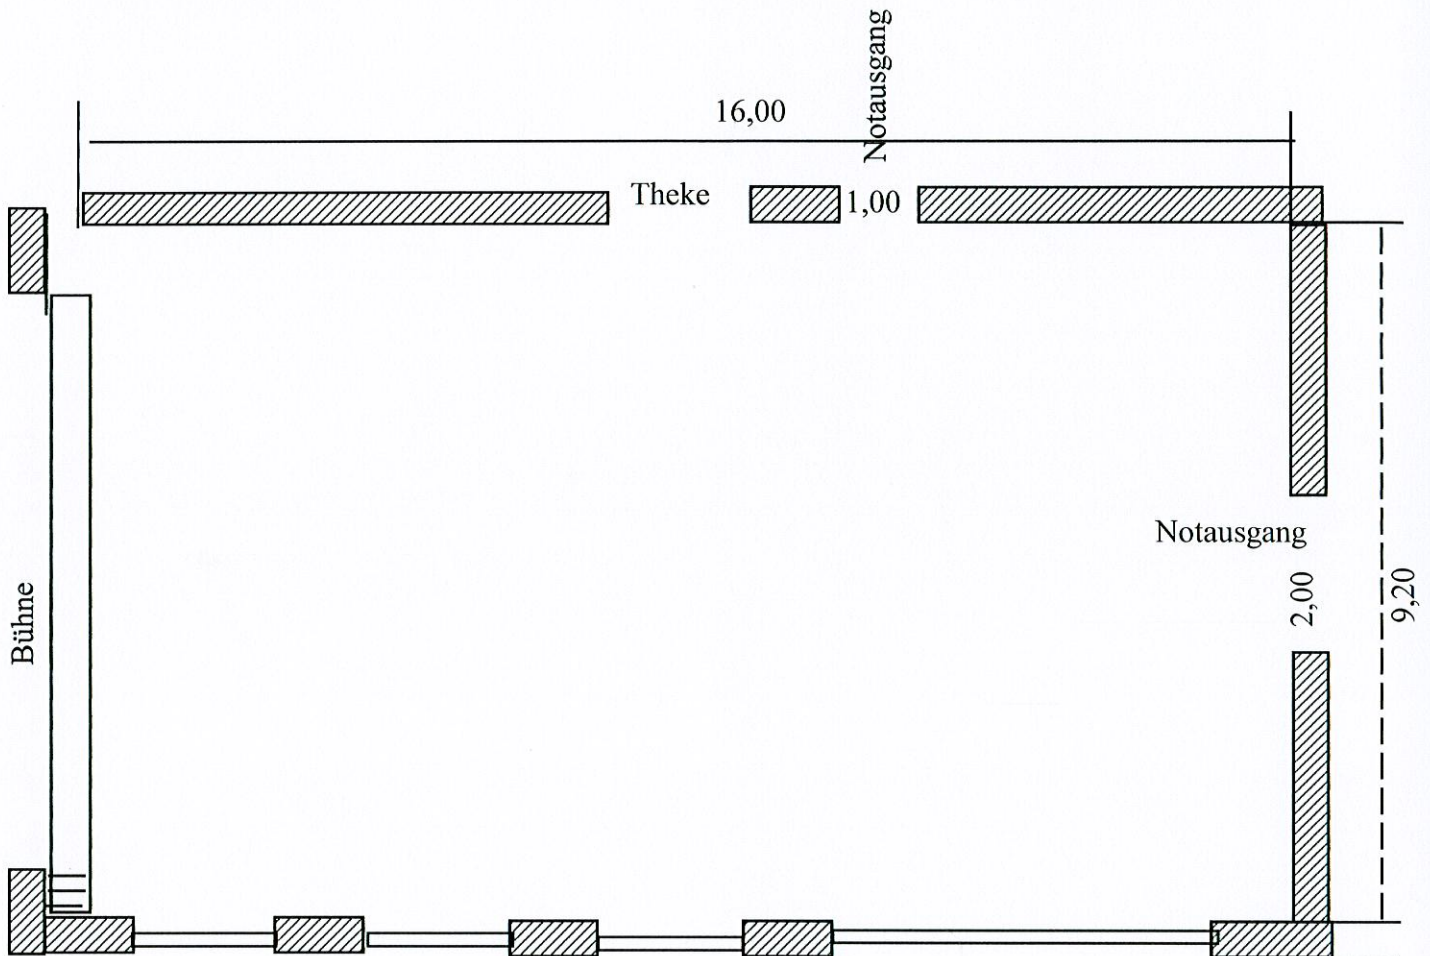

Das lichte Öffnungsmaß der Ausgänge
i.S.d. § 7 VGBauV dieses Versammlungsraumes
von insges. ~~2 x 9,00~~ **2 x 9,00** m ist für die beantragte
Anzahl von max. **195** Besuchern geeignet.

LANDRATSAMT WÜRZBURG

den **24.02.11** Schmidt